

TEGNFORKLARING

- PROSJEKTRENS
- GRENSE BYGGTRINN (BT1/BT2/BT3)
- KARTGRUNNLAG
- NYE KOTER 0,5M MED KOTEFESTER
- EKS. KOTER
- INNGANGSHØYDE/PILULLU-AVSTAND
- PUNKTHØYDE
- FALL MED FALLRETNING
- FOTAVTRYKK BEBYGGELSE
- OVERBYGGET AREAL
- OMRIS P-KJELLER
- ASFALT
- FASTE DEKKER
- TRÅKKHELLER/ HELLER
- GRUSDASSE, RULLEVENNLIG
- SPORTSDEKKE BT1
- SANDKASSE/SAND
- BETONGDEKKE
- TREDEKKE/ TREKONSTRUKSJON/ BENK
- ELVEGRUS
- VANNSPILL
- GRESS
- ARMERT GRESS KJØRESTERKT
- FORMKLIPPET HEKK
- BUSK/SKJERMBEPLANTING
- NYE TRÆR
- AMFIBENKER
- BENK
- STØTTEMUR MED SITTEKANT
- HØY FORSTØTNINGSMUR
- LAV FORSTØTNINGSMUR
- LYSULLERT/PARKARMATUR/ MASTBELYSNING
- REKKVERK
- GJERDE
- VANNRENNE
- VENTILASJONSKASSE/ LUFTTÅRN, KONF. VA
- SLUK, KONF. VA. FOR SLUK I RENNE/GJELDER
- PUNKTHØYDE OK RENNE, DYBDE RENNE MÅ TREKES FRA
- LAVBREKK HØYBREKK
- LEKEELEMENT MED SIKKERHETSSONE FOR ENDELIG TYPE INKL. SIKKERHETSSONE OG PLASSERING REF. TE/UTF
- SYKKELPARKERING
- NEDGRAVD RENOVASJON REF. ARK
- SYMBOLER FOR LEKAPPARAT PLASSERT ETTER TEGNING FRA TE. FOR ENDELIG TYPE INKL. SIKKERHETSSONE OG PLASSERING REF. TE/UTF



B PLANTELISTE

HENVISNING	LATINSK NAVN	NORSK NAVN
AG	Acer ginnala	Sibirfenn
PM	Prunus maackii	Koreahegg
DF	Dasiphora (Potentilla) fruticosa 'Goldstar'	Buskmure 'Goldstar'
PO	Picea omorika	Serbergran
SD	Salix daphnoides 'Elverum'	Duggull 'Elverum'
SI	Stephanandra incisa 'Crispa'	Kranstopp 'Crispa'
SR	Syringa reflexa	Nikkesyrlin
Col	Colchicum	Crocus

MERKNADER:
 Alle mål må kontrolleres på stedet.
 For tegninger av utkjøring og overgang til vei konf RIVei.
 For konstruksjoner, oppbygging, lette masser, membran og isolasjon konf RIB.
 For oppstillingsplasser prosjektert av RIBR.
 For tegninger av sluk og sandfang, kommer samt drenering konf RIV.
 For tegninger av varmebatter, el-føringer i bakken, samt belysning konf RIE.
 For sokkeldetaljer konf ARK/ RIB.
 Vektbegrensninger og behov for lette masser / tiltak ansvar RIB/TE
 Terskelhøyder ved inngang maks 25mm.
 Tilstrekkelig fall fra bygg ut fra bygg skal alltid påsees. For inngangsparti, benk og sykkelpullert, se egne detaljer.
 For terrasser inkl. murer rundt konf. ARK/TE
 Byggherre/ TE / ARK har besluttet OK mur terrasse og fallsikringstype.
 Vektbegrensninger og behov for lette masser / tiltak ansvar RIB/TE

Vegetasjon, installasjoner og dekker . TE vurderer .
 Tilpassning på byggeplass.
 Terrang inkl. murer, vannspeil, benker etc. må tilpasses på stedet etter vektkrav og fallkrav. Ansvar TE.
 Terrang må tilpasses på stedet mot murer og rekkverk etc. iht. fallkrav. Ansvar TE.
 Oppstillingsplasser plassert etter prosjektert/ plassering av RIBR samt TE.
 Lekeplass inkl. fallunderlag, sikkerhetssoner og apparater mm. ansvar TE

Endringer på plan kan forekomme.
 For utforming og prosjektering vannspeil. se TE, RIB og VA.

A Tegning gjelder groplanering med 50cm koter iht. ønske fra TE. Vegetasjon, installasjoner og dekker kan endres. TE vurderer . Terrang må tilpasses mot kjeller/ dekke; ansvar TE/ UTF. 05.05.2022 Område BT3 på hold. BT1 og BT2 som bygget.

Tegning oppdatert til som-bygget for BT1 og BT2 etter informasjon og skisser fra TE/ Utførende. LARK har ikke befart anlegget etter ferdigstillelse.

For lekeområde så må dette anses som symboler for apparater. Endelige lekeapparater plassert i anlegg er utført av TE/ Utførende uten LARK.

TE/ Utførende har ansvar for vegetasjonsvalg, plassering og kontroll av planter. Endring utført av byggeplass uten LARK.


Hekker busker ved utvalgte terrasser gjelder som fallsikring fra terrasse. Ansvar ARK/ TE / BH.

Endring fra foreløpig tegning:
 Grense BT2/ BT3 justert etter TE ønske.
 Trespille på benker BT2 fjernet etter ønske TE
 Asphalt felt øst for benk med tekn. til vannspeil.
 Justering av vannspeil og benker, lekeplass og vegetasjon mm.

B 10/14.11.22	Lagt til planteplan B2 og lekeapparatskisse	MB	JG
A 04.11.22	Endringer BT1,BT2 som bygget. BT3 hold.	JG/ DV	JG
Rev. Dato	Revisjonen gjelder	Tegn.	Kontr.

Oppdragsgiver	K. Nordang AS Svemorka, 6200 Stranda	Fase	Detailprosjekt/ Som-bygget
Prosjektnavn	Fri sikt	Prosjektnr.	1914

Tegningsnavn	Landskapsplan BT1-BT2-BT3	Målestokk	1:250/ A1 1:500/ A3
	BT1 og BT2 SOM BYGGET	Dato	13.05.2022
Tegn.nr.	L115	Tegn.	JG
		Kontr.	MN
		Rev.	B

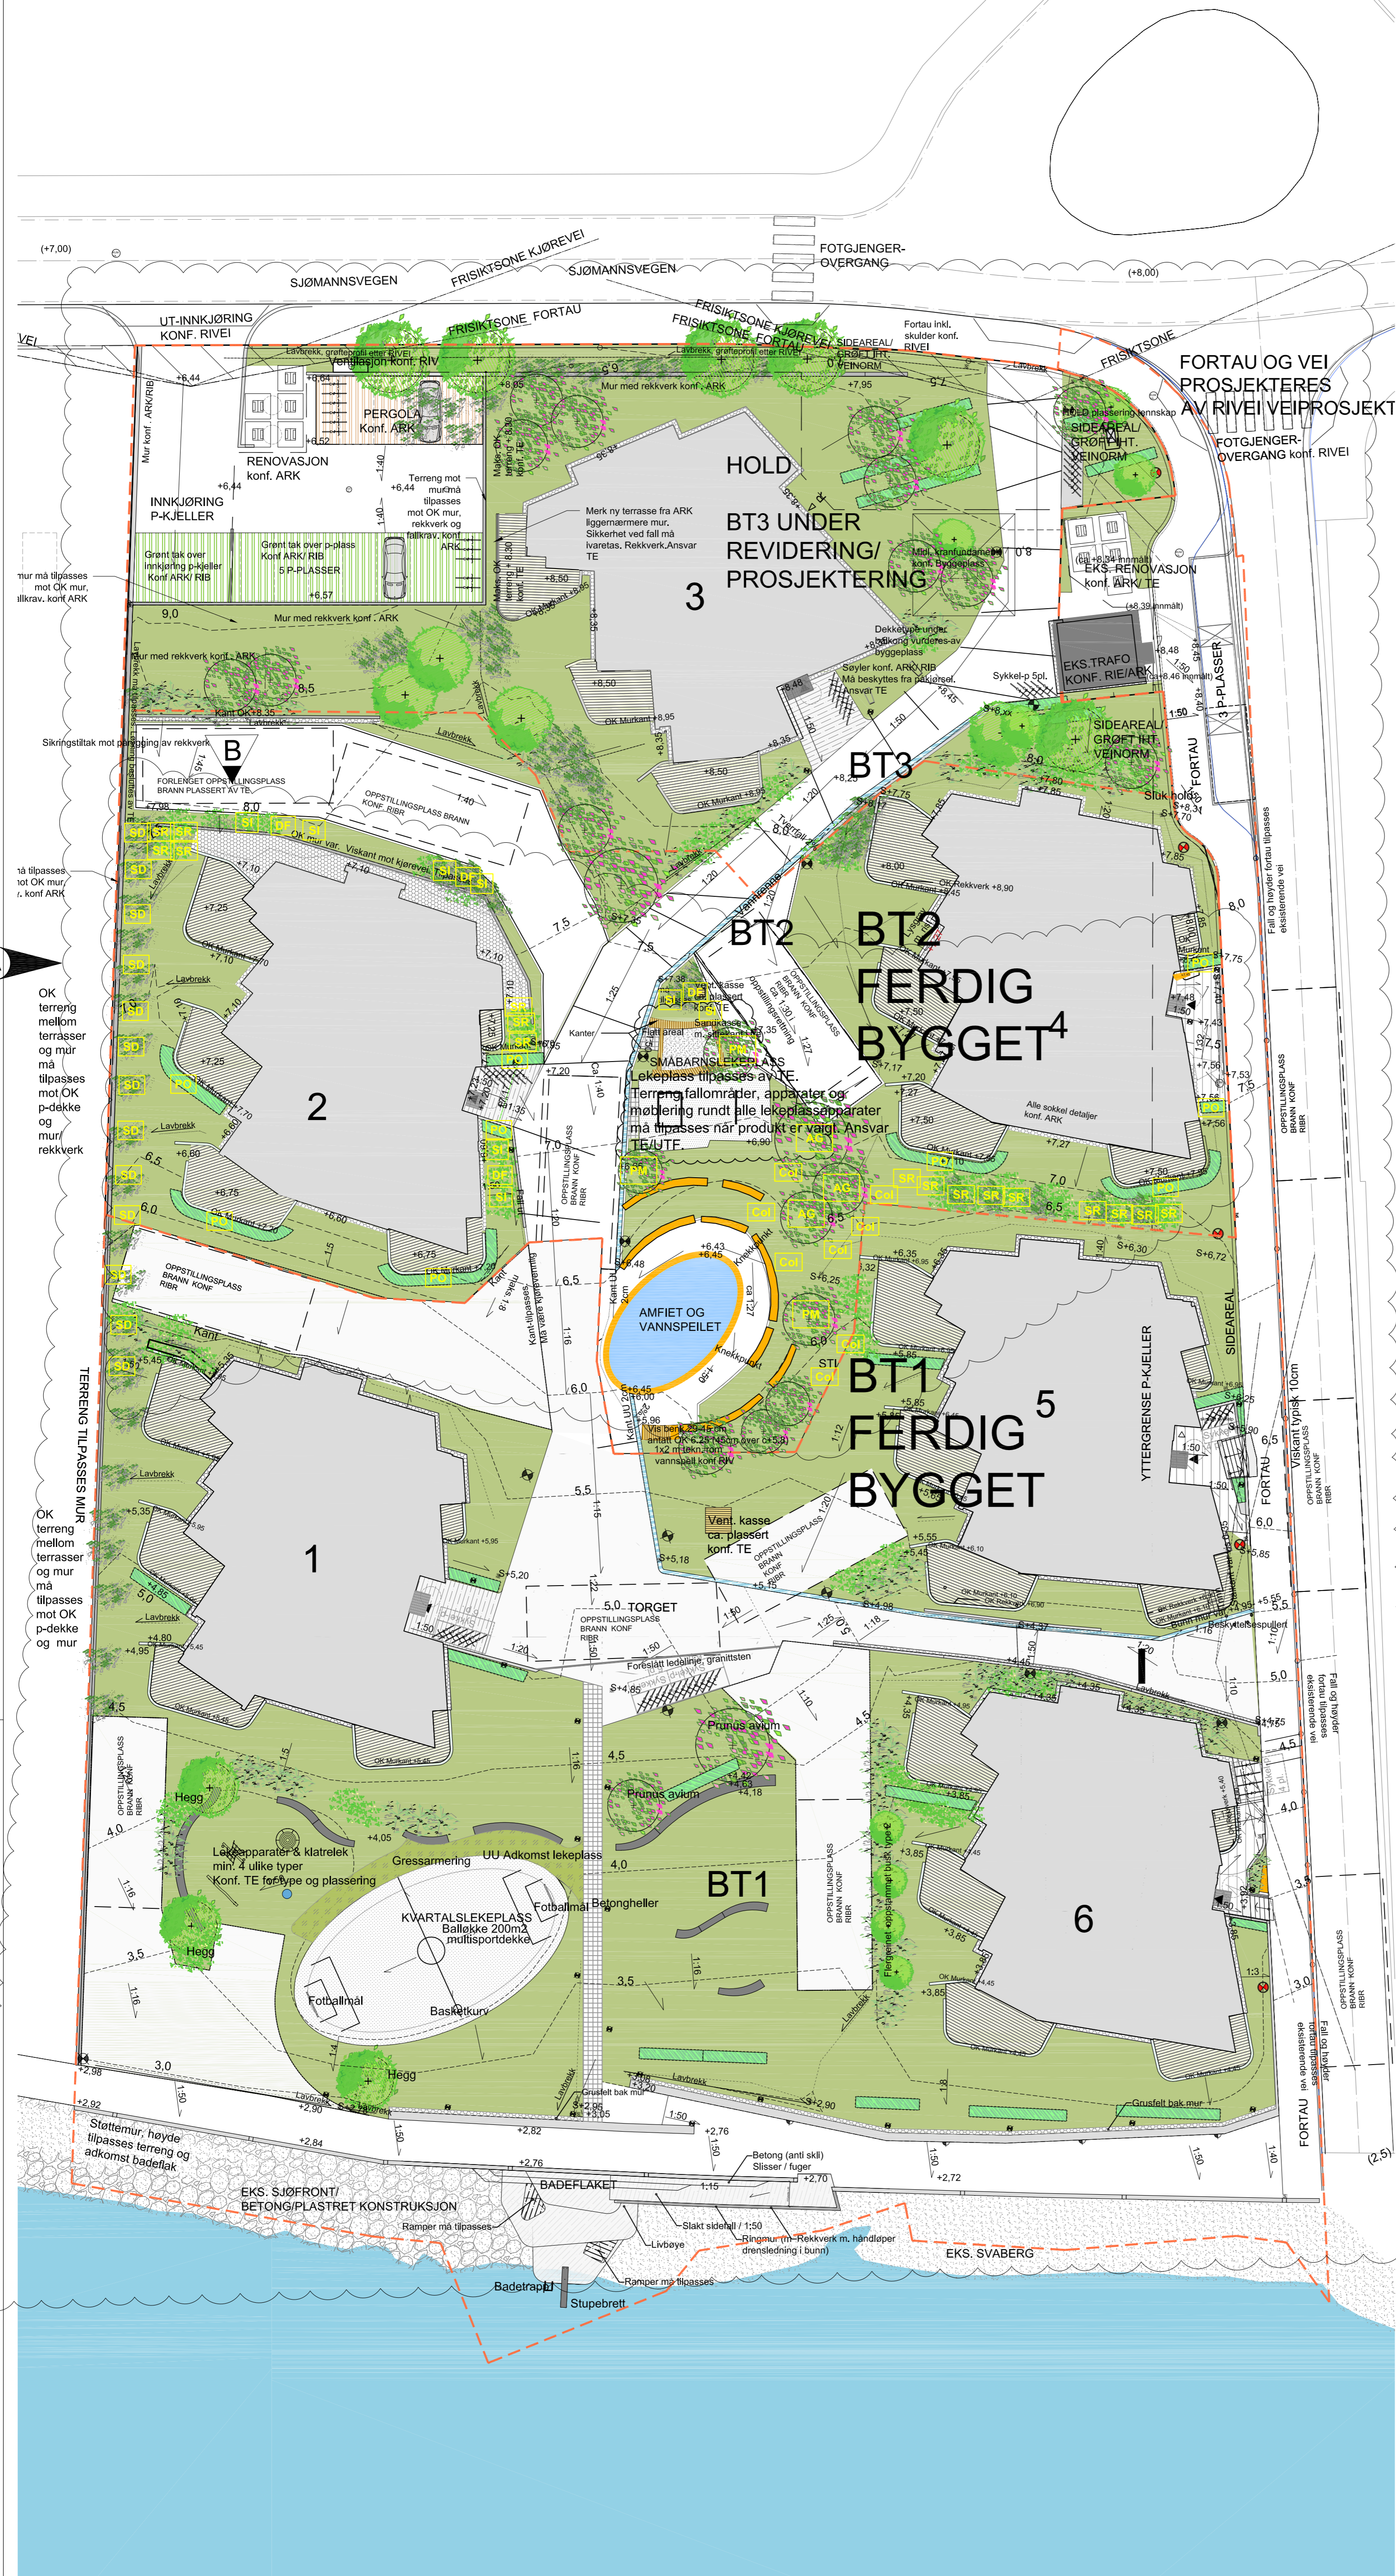

A

A

A

